


**KLAD MAPOVÝCH SEKČÍ
MĚŘITKA 1:5000**

7-2	6-2	5-2
7-3	6-3	5-3
7-4	6-4	5-4

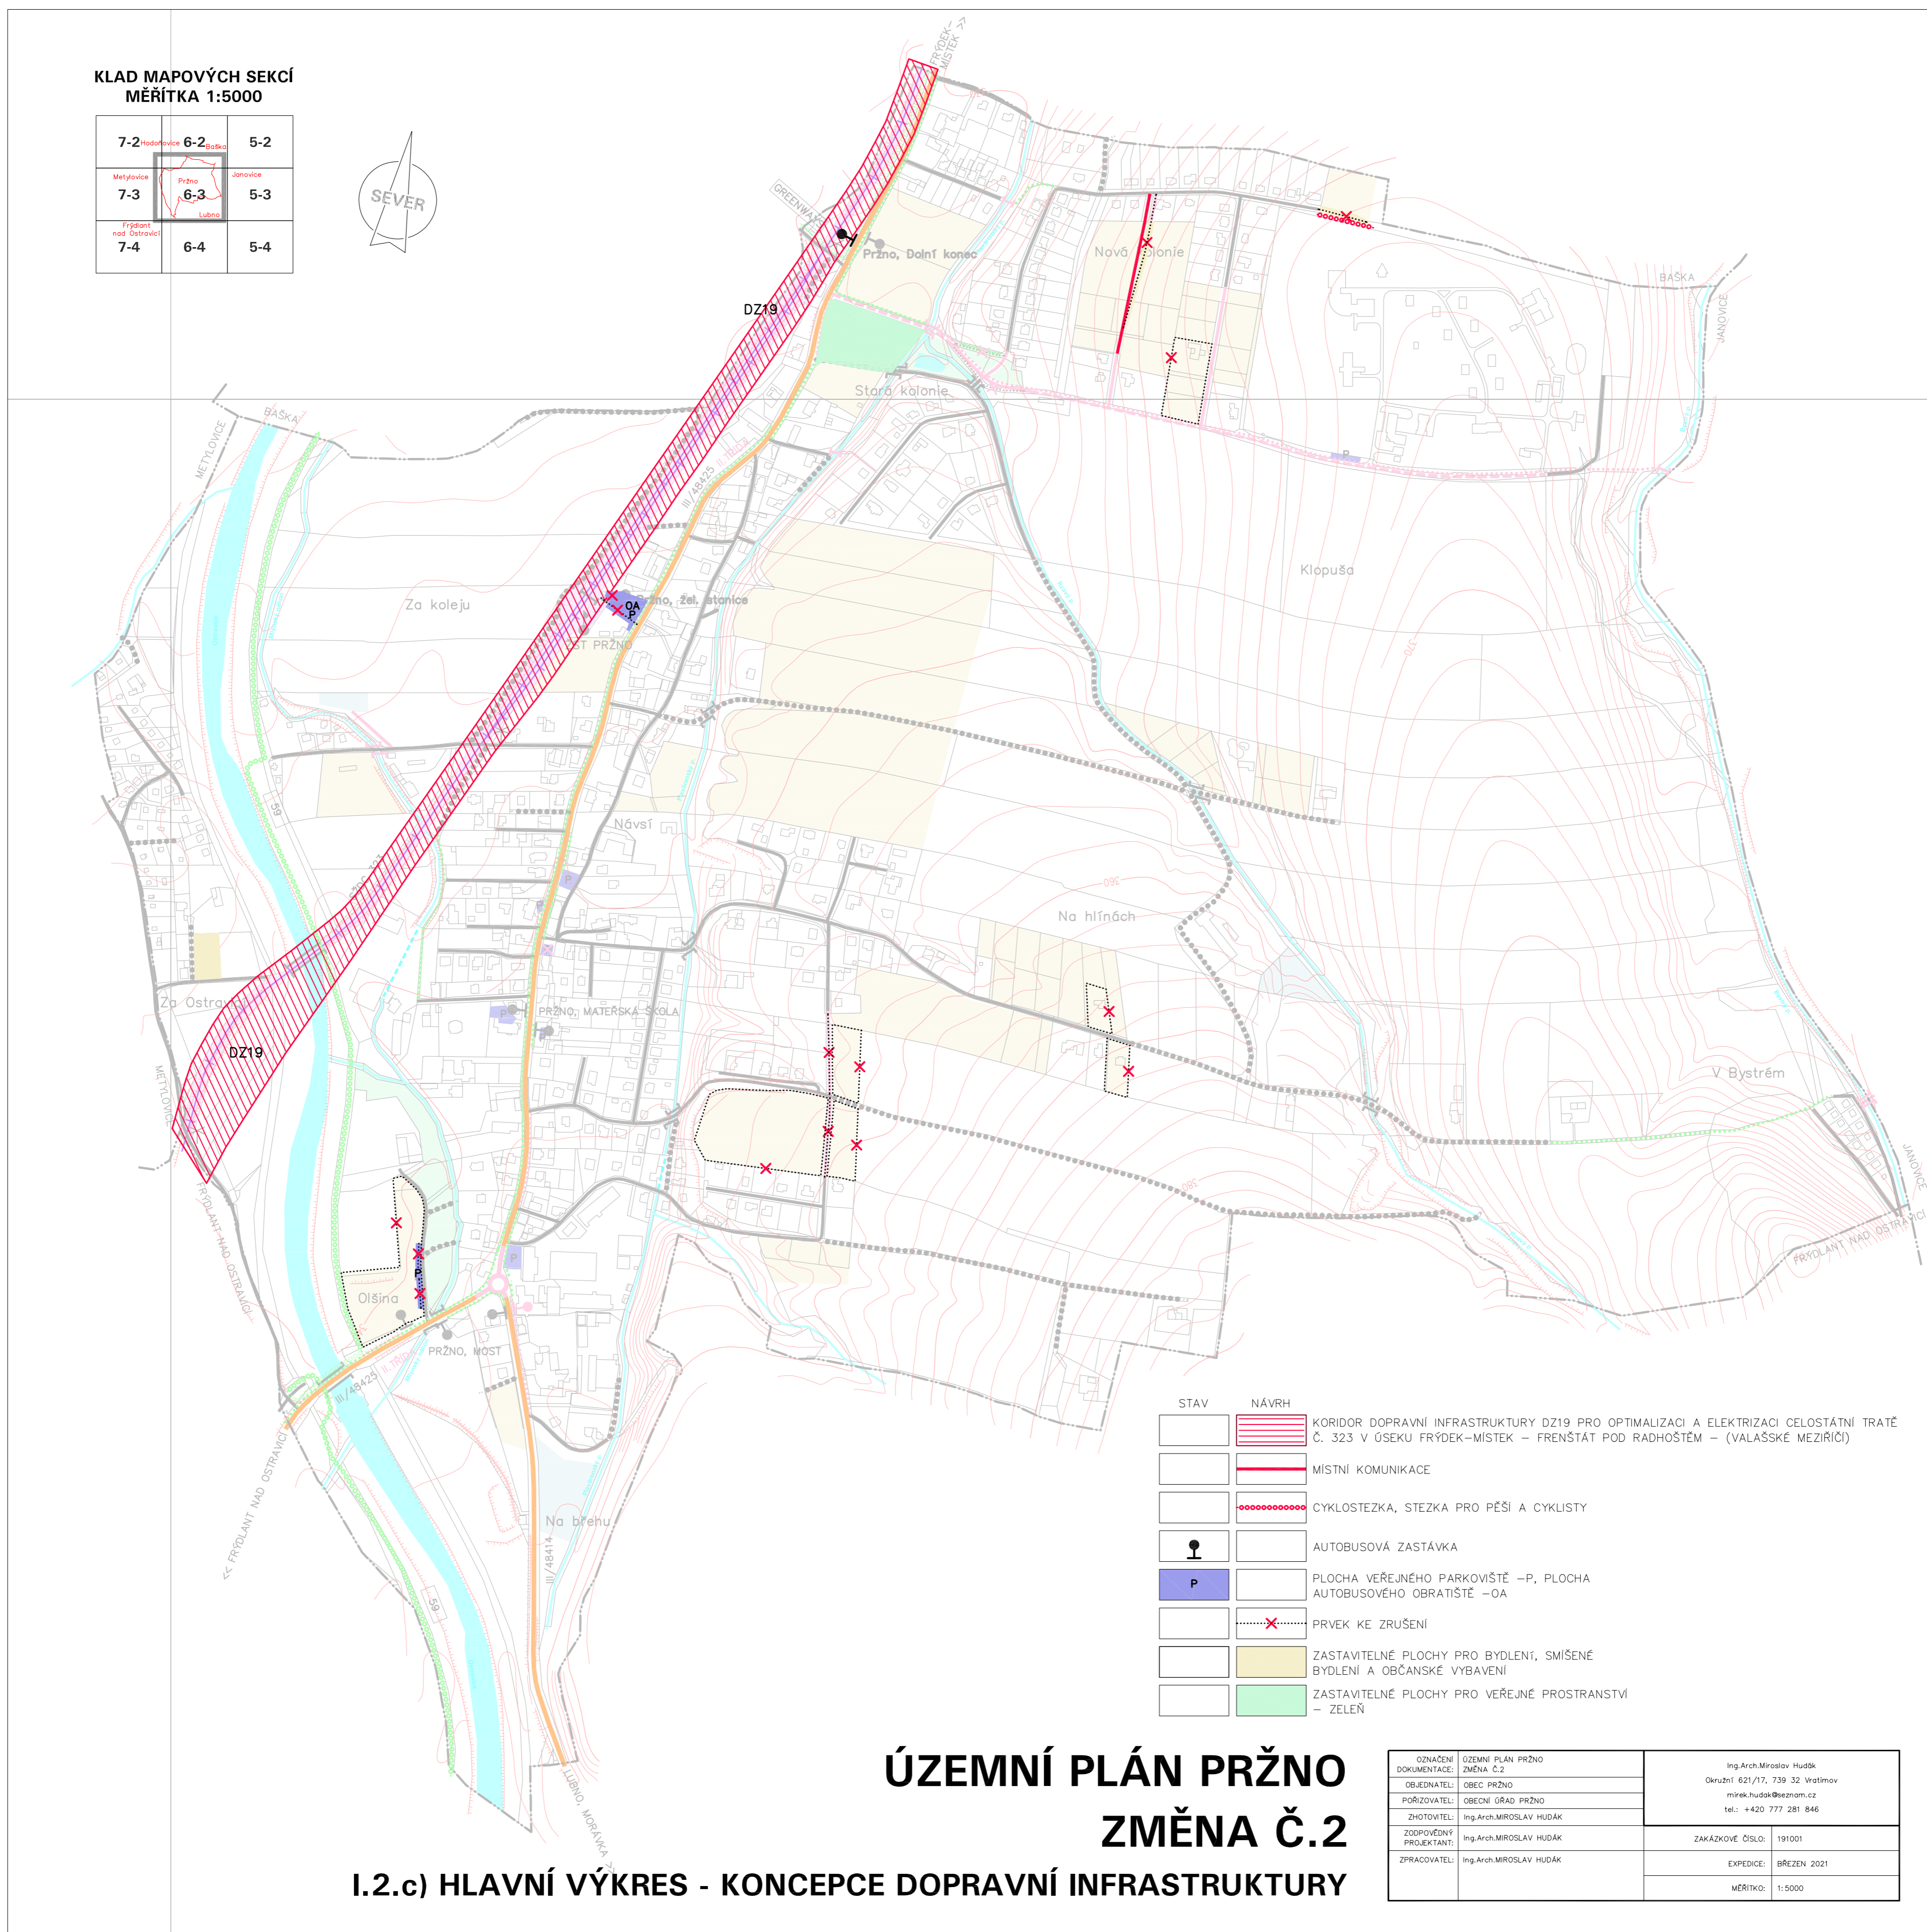

STAV	NÁVRH
[Red hatched box]	KORIDOR DOPRAVNÍ INFRASTRUKTURY DZ19 PRO OPTIMALIZACI A ELEKTRIZACI CELOSTÁTNÍ TRATĚ Č. 323 V ÚSEKU FRÝDEK-MÍSTEK – FRENŠTÁT POD RADHOŠTEM – (VALAŠSKÉ MEZIRÍČÍ)
[Red line]	MÍSTNÍ KOMUNIKACE
[Red dashed line]	CYKLOSTEZKA, STEZKA PRO PĚŠÍ A CYKLISTY
[Black dot]	AUTOBUSOVÁ ZASTÁVKA
[Blue box with 'P']	PLOCHA VEŘEJNÉHO PARKOVIŠTĚ –P, PLOCHA AUTOBUSOVÉHO OBRATIŠTĚ –OA
[Red 'X' on line]	PRVEK KE ZRUŠENÍ
[Yellow box]	ZASTAVITELNÉ PLOCHY PRO BYDLENÍ, SMÍŠENÉ BYDLENÍ A OBČANSKÉ VYBAVENÍ
[Green box]	ZASTAVITELNÉ PLOCHY PRO VEŘEJNÉ PROSTRANSTVÍ – ZELEN

**ÚZEMNÍ PLÁN PRŽNO
ZMĚNA Č.2**

I.2.c) HLAVNÍ VÝKRES - KONCEPCE DOPRAVNÍ INFRASTRUKTURY

ODNÁČENÍ DOKUMENTACE:	ÚZEMNÍ PLÁN PRŽNO ZMĚNA Č.2	Ing.Arch.Miroslav Hudák
POŘIZOVATEL:	OBECNÍ ÚŘAD PRŽNO	
ZHOTOVITEL:	Ing.Arch.MIROSLAV HUDÁK	
ZODPOVĚDNÝ PROJEKTANT:	Ing.Arch.MIROSLAV HUDÁK	ZAKÁZKOVÉ ČÍSLO: 191001
ZPRACOVATEL:	Ing.Arch.MIROSLAV HUDÁK	EXPEDICE: BŘEZEN 2021
		MĚŘITKO: 1:5000