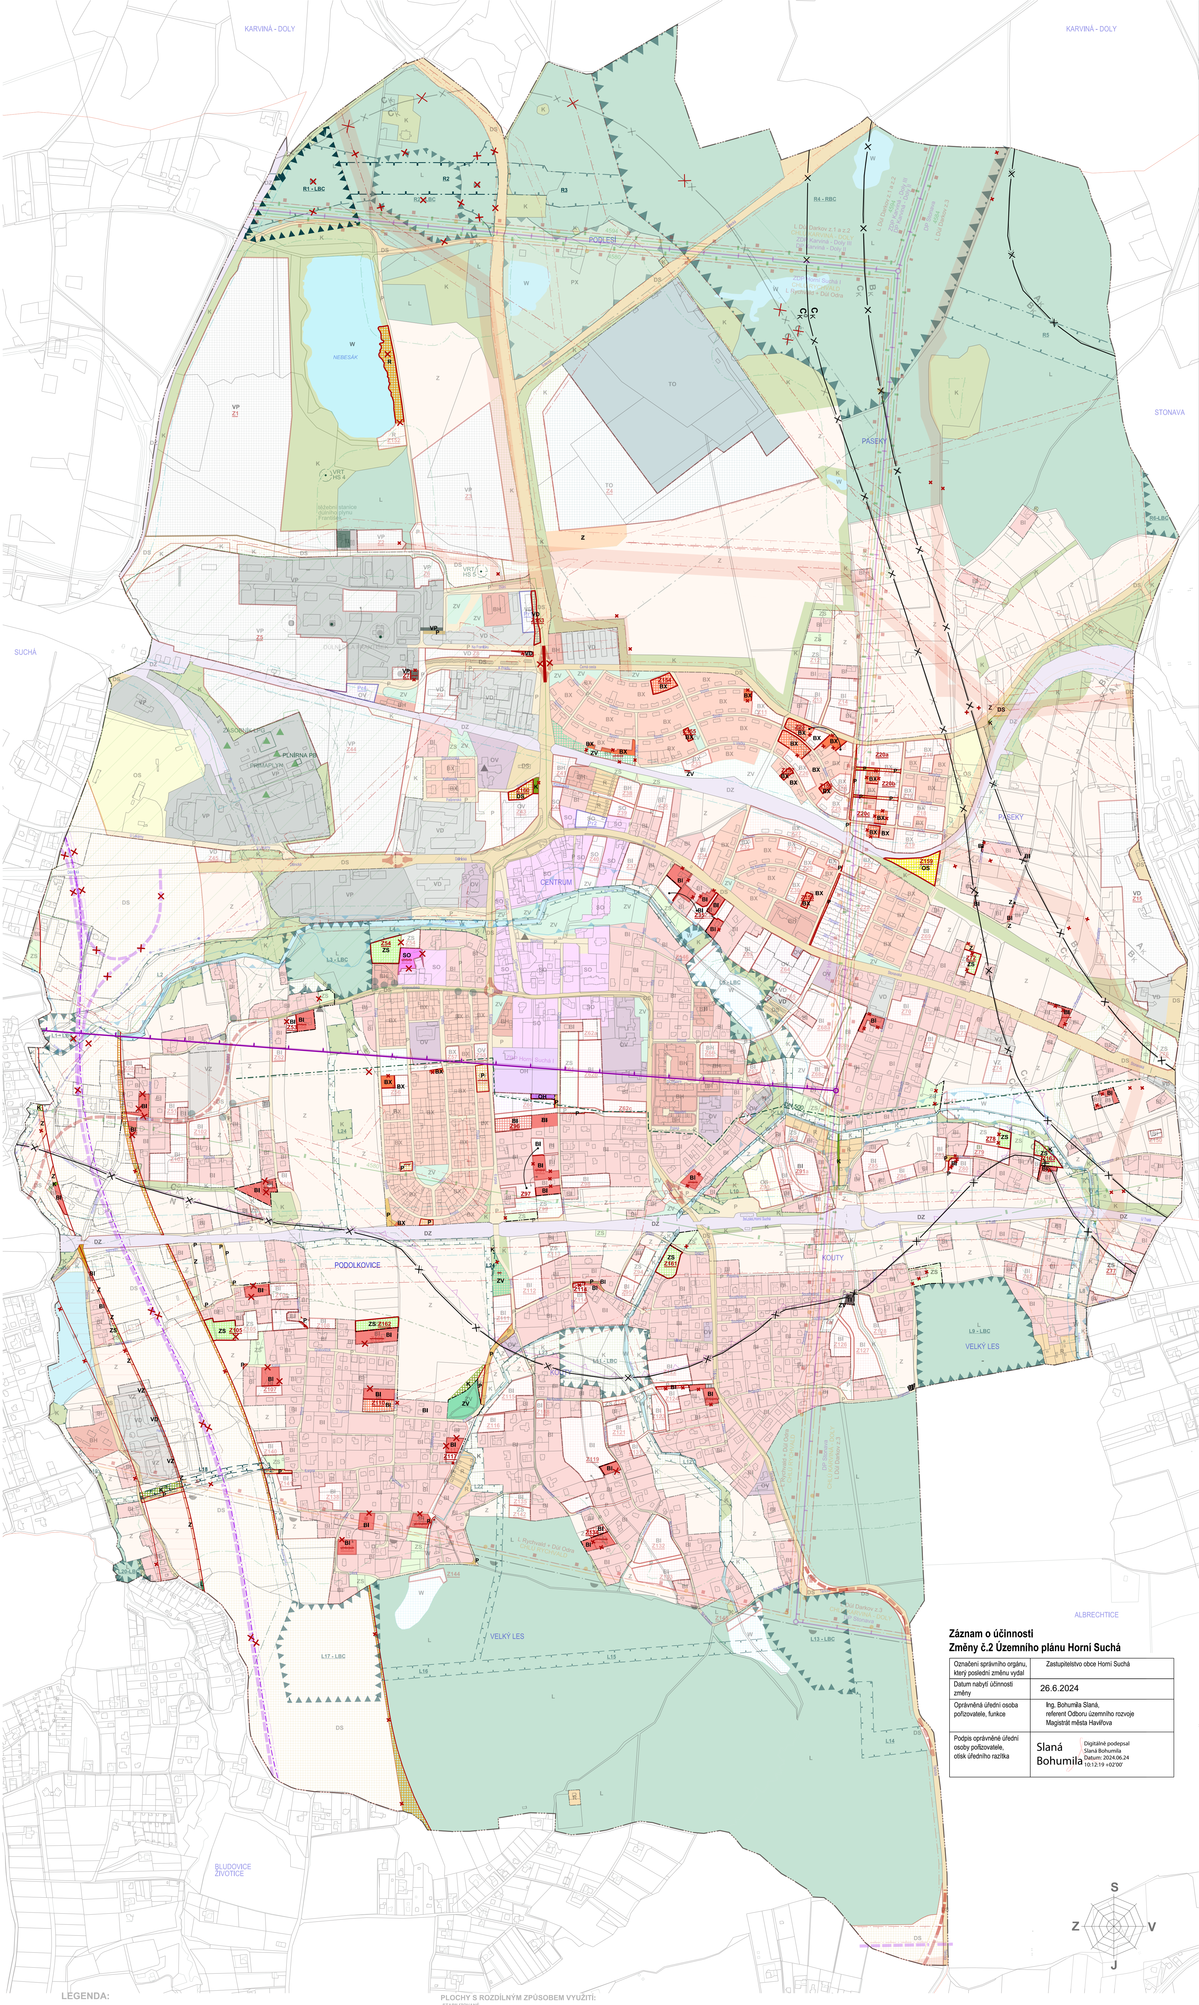


## Záznam o účinnosti Změny č.2 Územního plánu Horní Suchá

| | |
|---|---|
| Označení správního orgánu, který poslední změnu vydal | Zastupitelstvo obce Horní Suchá |
| Datum nabytí účinnosti změny | 26.6.2024 |
| Oprávněná úřední osoba pořizovatele, funkce | Ing. Bohumila Slaná, referent Odboru územního rozvoje Magistrát města Havířova |
| Podpis oprávněné úřední osoby pořizovatele, otisk úředního razítka | Slaná Bohumila — Digitálně podepsal Slaná Bohumila Datum: 2024.06.24 10:12:19 +02'00' |

## LEGENDA:

STAV / NÁVRH

- KATASTRÁLNÍ HRANICE
- **HRANICE ZASTAVĚNÉHO ÚZEMÍ OBCE ~~k 23.5.2024~~ 16.8.2022**
- ZS — HRANICE ZASTAVITELNÝCH PLOCH S OZNAČENÍM
- P-3 — HRANICE PLOCH PŘESTAVBY S OZNAČENÍM

### ÚZEMNÍ SYSTÉM EKOLOGICKÉ STABILITY:

STAV / NÁVRH

- ÚSES - REGIONÁLNÍ BIOCENTRUM
- LBC — **ÚSES - LOKÁLNÍ BIOCENTRUM**
- R — **ÚSES - REGIONÁLNÍ BIOKORIDOR**
- L — **ÚSES - LOKÁLNÍ BIOKORIDOR**

### PLOCHY S ROZDÍLNÝM ZPŮSOBEM VYUŽITÍ:

STABILIZOVANÉ PLOCHY / PLOCHY ZMĚN

- BI / BI — **PLOCHY BYDLENÍ INDIVIDUÁLNÍHO**
- BH / BH — PLOCHY BYDLENÍ HROMADNÉHO
- BX / BX — **PLOCHY BYDLENÍ SPECIFICKÉHO**
- R / R — PLOCHY REKREACE
- OV / OV — PLOCHY VEŘEJNÉ A KOMERČNÍ VYBAVENOSTI
- OH / OH — **PLOCHY VEŘEJNÉHO POHŘEBIŠTĚ**
- OS / OS — **PLOCHY TĚLOVÝCHOVY A SPORTU**
- SO / SO — **PLOCHY SMÍŠENÉ OBYTNÉ**
- VP / VP — **PLOCHY PRŮMYSLOVÉ VÝROBY A SKLADŮ**
- VD / VD — PLOCHY DROBNÉ VÝROBY A VÝROBNÍCH SLUŽEB
- VZ / VZ — PLOCHY ZEMĚDĚLSKÉ A LESNICKÉ VÝROBY
- P / P — **PLOCHY VEŘEJNÝCH PROSTRANSTVÍ**

STABILIZOVANÉ PLOCHY / PLOCHY ZMĚN

- DS / DS — **PLOCHY SILNIČNÍ DOPRAVY**
- DZ / DZ — PLOCHY DRÁŽNÍ DOPRAVY
- TI / TI — **PLOCHY VODNÍHO HOSPODÁŘSTVÍ A ENERGETIKY**
- TO / TO — PLOCHY ODPADOVÉHO HOSPODÁŘSTVÍ
- W / W — PLOCHY VODNÍ A VODOHOSPODÁŘSKÉ
- ZV / ZV — **PLOCHY VEŘEJNÉ ZELENĚ**
- ZS / ZS — **PLOCHY SOUKROMÉ ZELENĚ**
- K / K — **PLOCHY KRAJINNÉ ZELENĚ**
- PX / PX — PLOCHY PŘÍRODNÍ
- L / L — PLOCHY LESNÍ
- Z / Z — **PLOCHY ZEMĚDĚLSKÉ**

### LIMITY VYUŽITÍ ÚZEMÍ:

- NEMOVITÉ KULTURNÍ PAMÁTKY
- VÝZNAMNÝ KRAJINNÝ PRVEK - LOKALITA / SKUPINA STROMŮ
- HRANICE PÁSMA KOLEM LESA
- ZÁPLAVOVÉ ÚZEMÍ
- OCHRANNÁ PÁSMA SILNIČNÍ / DRÁŽNÍ DOPRAVY
- **OCHRANNÁ PÁSMA VENKOVNÍHO ELEKTRICKÉHO VEDENÍ VN, ~~A VVN~~ VVN A ZVN**
- BEZPEČNOSTNÍ PÁSMA VYSOKOTLAKÉHO PLYNOVODU
- OCHRANNÁ PÁSMA KOLEM AREÁLŮ ZEMĚDĚLSKÉ VÝROBY
- OCHRANNÉ PÁSMO KOLEM SKLÁDKY TKO
- **PÁSMO OMEZENÉHO VYUŽITÍ ÚZEMÍ Z DŮVODU ZÁMĚRU REALIZACE PŘELOŽKY SILNICE I.TŘÍDY**
- ZRUŠENÉ DŮLNÍ DÍLO S VYZNAČENÍM BEZPEČNOSTNÍHO PÁSMA
- **JEVY RUŠENÉ ZMĚNOU č.2**
- OBJEKTY A ZAŘÍZENÍ S UMÍSTĚNÝMI NEBEZPEČNÝMI LÁTKAMI S VYZNAČENÍM JEJICH BEZPEČNOSTNÍHO PÁSMA
- ZÓNA HAVARIJNÍHO PLÁNOVÁNÍ
- VRT PRO HOŘLAVÝ ZEMNÍ PLYN S VYZNAČENÍM BEZPEČNOSTNÍHO PÁSMA
- **HRANICE DOBÝVACÍCH PROSTORŮ (DP) ČERNÉHO UHLÍ A HOŘLAVÉHO ZEMNÍHO PLYNU (ZDP = ZVLÁŠTNÍ DP)**
- HRANICE VÝHRADNÍCH LOŽISEK (L) NEROSTNÝCH SUROVIN (VIZ POZN.3)
- HRANICE CHRÁNĚNÝCH LOŽISKOVÝCH ÚZEMÍ PRO ČERNÉ UHLÍ A HOŘLAVÝ ZEMNÍ PLYN (VIZ POZN.3)
- HRANICE PROGNÓZNÍHO ZDROJE ČERNÉHO UHLÍ (VIZ POZN.3)
- **PÁSMA DŮLNÍCH VLIVŮ**
- PODDOLOVANÉ ÚZEMÍ (VIZ POZN.3)
- HRANICE ÚZEMÍ S MOŽNÝM NAHODILÝM VÝSTUPEM DŮLNÍCH PLYNŮ
- NEFUNKČNÍ PRODUKTOVOD
- **NEFUNKČNÍ PLYNOVODY (VYSOKOTLAKÝ PLYNOVOD, PŮVODNÍ DEGAZAČNÍ PLYNOVOD)**
- BEZPEČNOSTNÍ PÁSMO ANODDOVÉHO UZEMNĚNÍ PLYN. ZAŘÍZENÍ

### VÝZNAMNÉ ZÁMĚRY DOPRAVNÍ A TECHNICKÉ INFRASTRUKTURY:

- **SILNICE I.TŘÍDY ~~VČETNĚ ÚZEMNÍ REZERVY~~ - OSA**
- SILNICE II. A III.TŘÍDY
- **KORIDORY VENK.VEDENÍ VVN 110 a 400kV, ~~VTL PLYNOVODU, TEPLOVODU~~ ZVN A VODOVODU (OOV)**

POZN.1: CELÉ SPRÁVNÍ ÚZEMÍ JE SITUOVÁNO V OCHRANNÉM PÁSMU LETECKÝCH RADIOVÝCH ZABEZPEČOVACÍCH ZAŘÍZENÍ MINISTERSTVA OBRANY A JE ZÁJMOVÝM ÚZEMÍM MINISTERSTVA OBRANY Z HLEDISKA POVOLOVÁNÍ KONKRETNÍCH DRUHŮ STAVEB - VIZ I.A. TEXTOVÁ ČÁST.

POZN.2: CELÉ K.Ú.HORNÍ SUCHÁ SE NACHÁZÍ V CHLÚ ČESKÉ ČÁSTI HORNOSLEZSKÉ PÁNVE.

POZN.3: HRANICE LOŽISEK, CHLÚ, PROGNÓZNÍHO ZDROJE A PODDOLOVANÝCH ÚZEMÍ JSOU VEDENY V LINII HRANIC DP PRO VĚTŠÍ PŘEHLEDNOST JSOU OD TÉTO LINIE MÍRNĚ ODSAZENY.

NÁZEV ZAKÁZKY:
**ÚZEMNÍ PLÁN HORNÍ SUCHÁ - ZMĚNA č.2**

ING.ARCH.JOSEF STARÝ
ING.ARCH.EVA STARÁ
Atelier S
KARVINÁ - DOLY, ČSA 1/1, 735 61
tel.: 596 431 077
e-mail: atelier.s@seznam.cz, www.atelierstar.cz
ARCHITEKTURA ARCHITECTURE DESIGN

| | |
|---|---|
| FOLIOVÁ ČÁST DOKUMENTACE: IL ODŮVODNĚNÍ ÚZEMNÍHO PLÁNU | Č.VÝKR. |
| NÁZEV VÝKRESU: KOORDINAČNÍ VÝKRES | II.B.1. |
| OBJEDNATEL: OBEC HORNÍ SUCHÁ | MĚŘÍTKO 1:50000 |
| PROJEKTANT: ING.ARCH.J.STARÝ,ING.ARCH.E.STARÁ | DATUM 3 / 2024 |